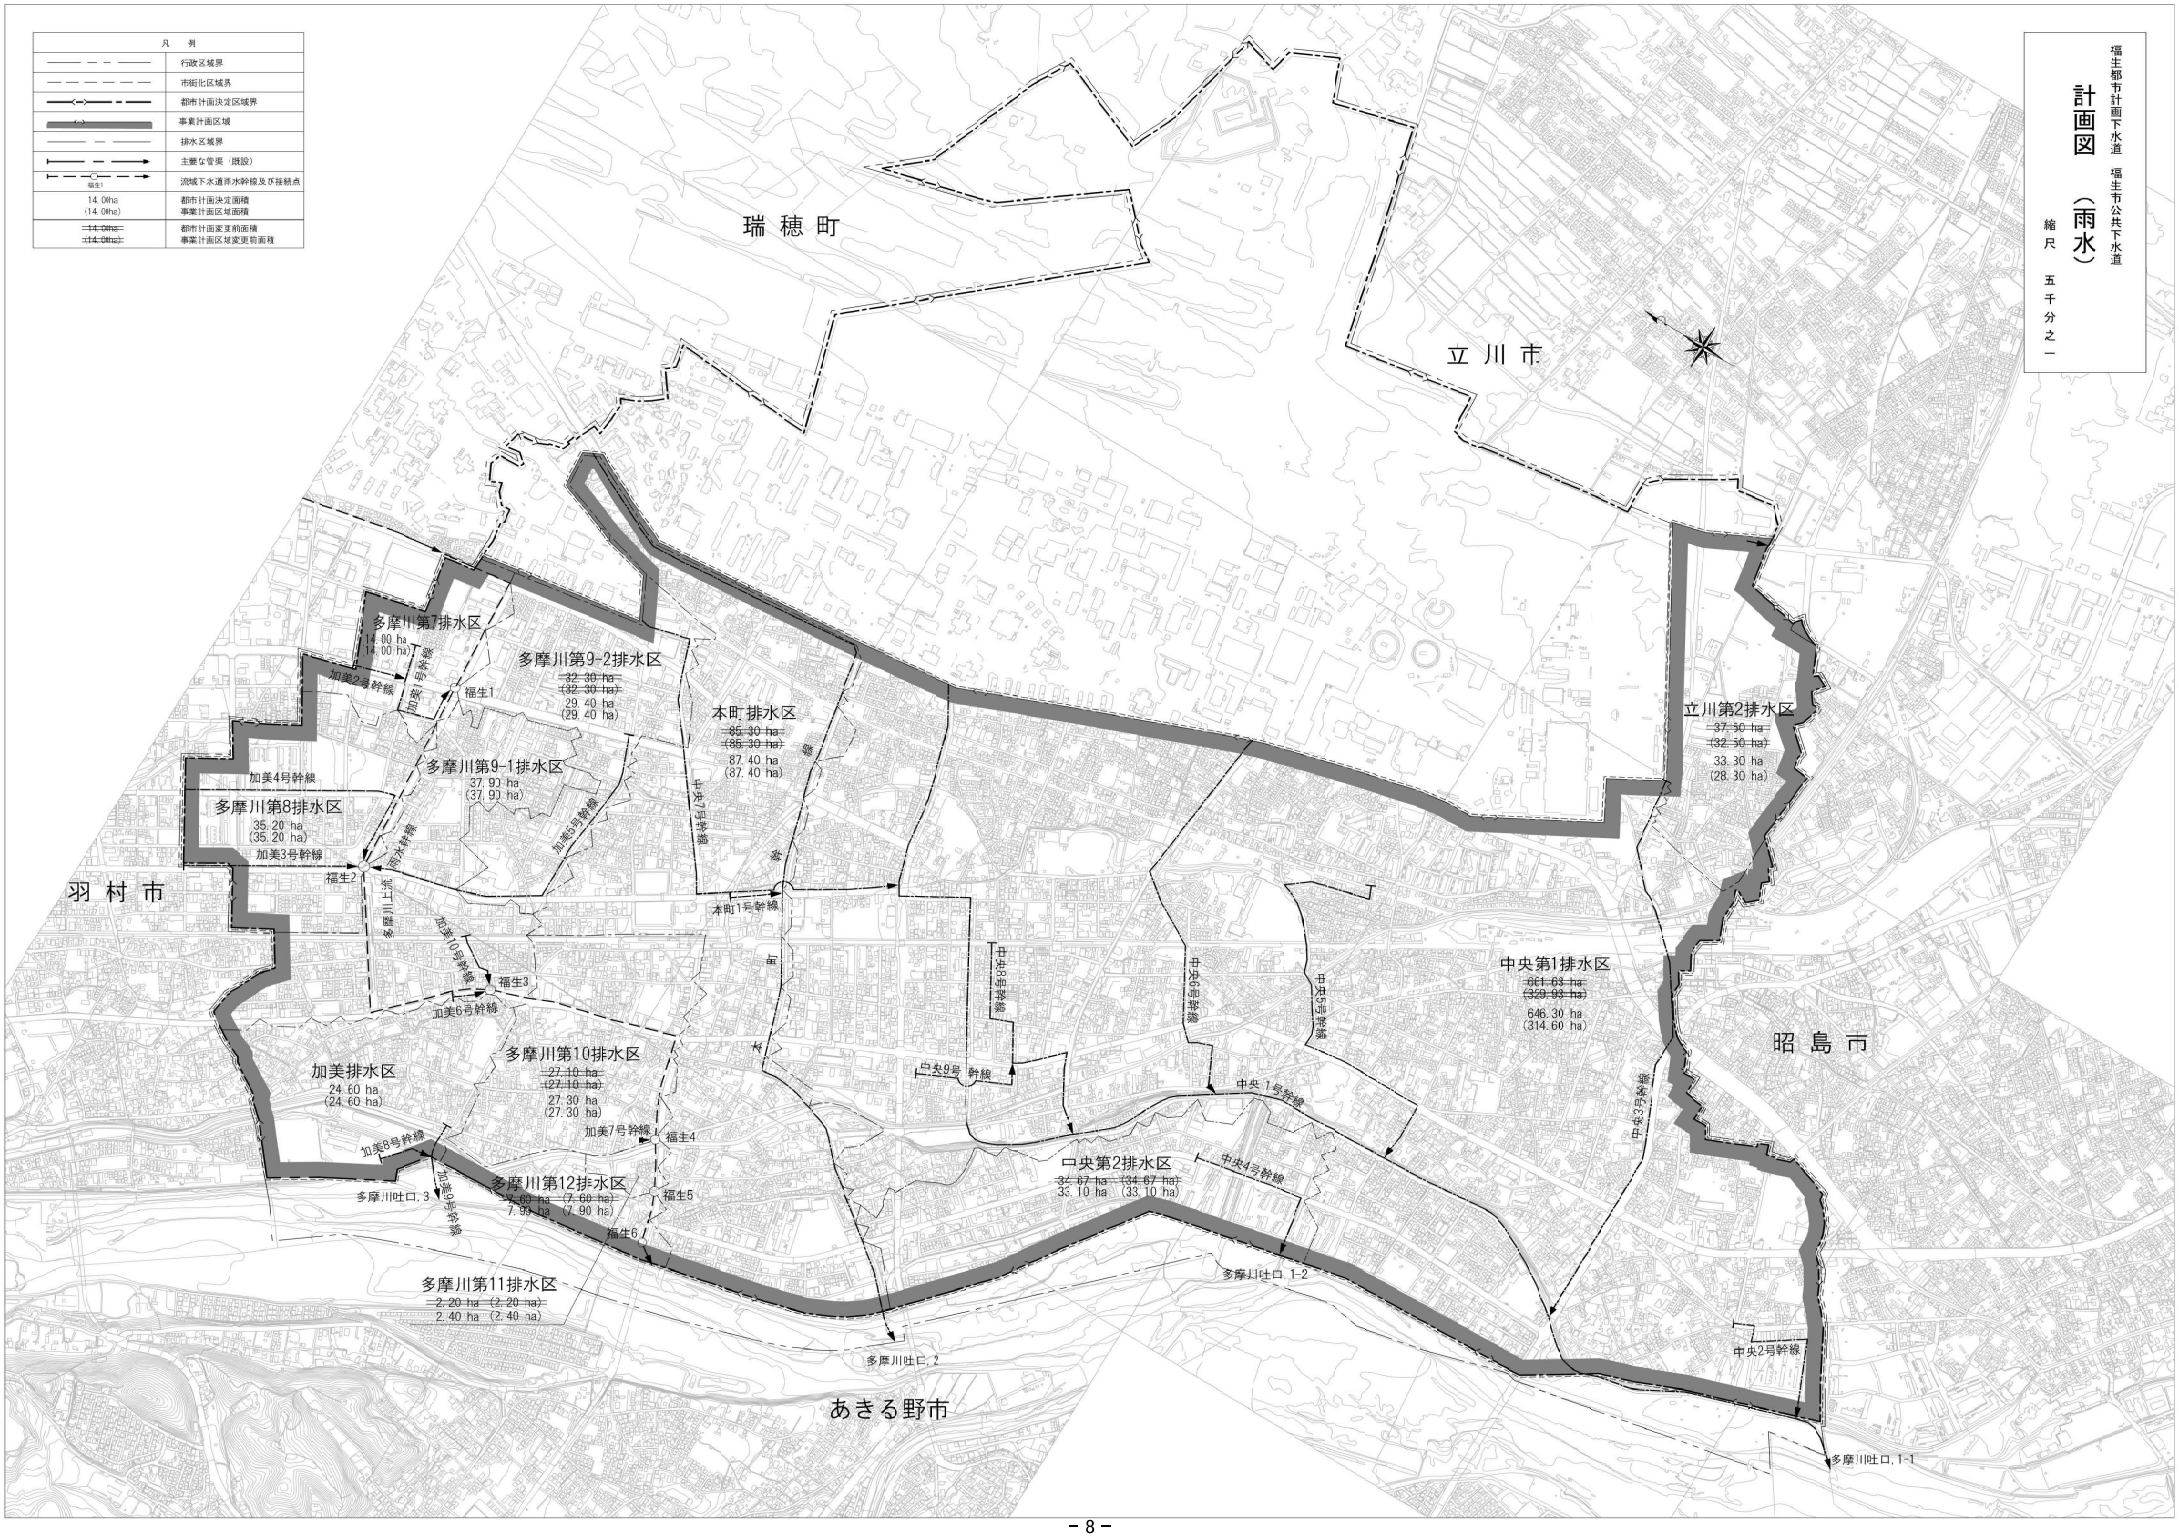
凡　例
行政区域界
市街化区域界
都市計画決定区域界
事業計画区域
排水区域界
主要な管渠（既設）
流域下水道排水幹線及び接続点
福生1
14.0ha
(14.0ha)
都市計画決定面積
事業計画区域面積
~~14.0ha~~
~~(14.0ha)~~
都市計画変更前面積
事業計画区域変更前面積
塩生都市計画下水道　塩生市公共下水道
計画図（雨水）
縮尺　五千分之一
瑞穂町
立川市
羽村市
昭島市
あきる野市
多摩川第7排水区
14.80 ha
(14.80 ha)
多摩川第9-2排水区
~~32.30 ha~~
~~(32.30 ha)~~
29.40 ha
(29.40 ha)
多摩川第9-1排水区
37.90 ha
(37.90 ha)
本町排水区
~~85.30 ha~~
~~(85.30 ha)~~
87.40 ha
(87.40 ha)
立川第2排水区
~~37.50 ha~~
~~(32.50 ha)~~
33.30 ha
(28.30 ha)
多摩川第8排水区
35.20 ha
(35.20 ha)
中央第1排水区
~~661.63 ha~~
~~(329.93 ha)~~
646.30 ha
(314.60 ha)
加美排水区
24.60 ha
(24.60 ha)
多摩川第10排水区
~~27.10 ha~~
~~(27.10 ha)~~
27.30 ha
(27.30 ha)
中央第2排水区
~~32.67 ha~~ ~~(34.67 ha)~~
33.10 ha (33.10 ha)
多摩川第12排水区
~~7.60 ha~~ ~~(7.60 ha)~~
7.90 ha (7.90 ha)
多摩川第11排水区
~~2.20 ha~~ ~~(2.20 ha)~~
2.40 ha (2.40 ha)
加美2号幹線
加美1号幹線
福生1
加美4号幹線
加美3号幹線
福生2
加美5号幹線
加美10号幹線
福生3
加美6号幹線
本町1号幹線
中央6号幹線
中央5号幹線
中央9号幹線
中央1号幹線
中央3号幹線
中央4号幹線
中央2号幹線
加美7号幹線
福生4
加美8号幹線
加美9号幹線
福生5
福生6
多摩川吐口, 3
多摩川吐口, 2
多摩川吐口, 1-2
多摩川吐口, 1-1